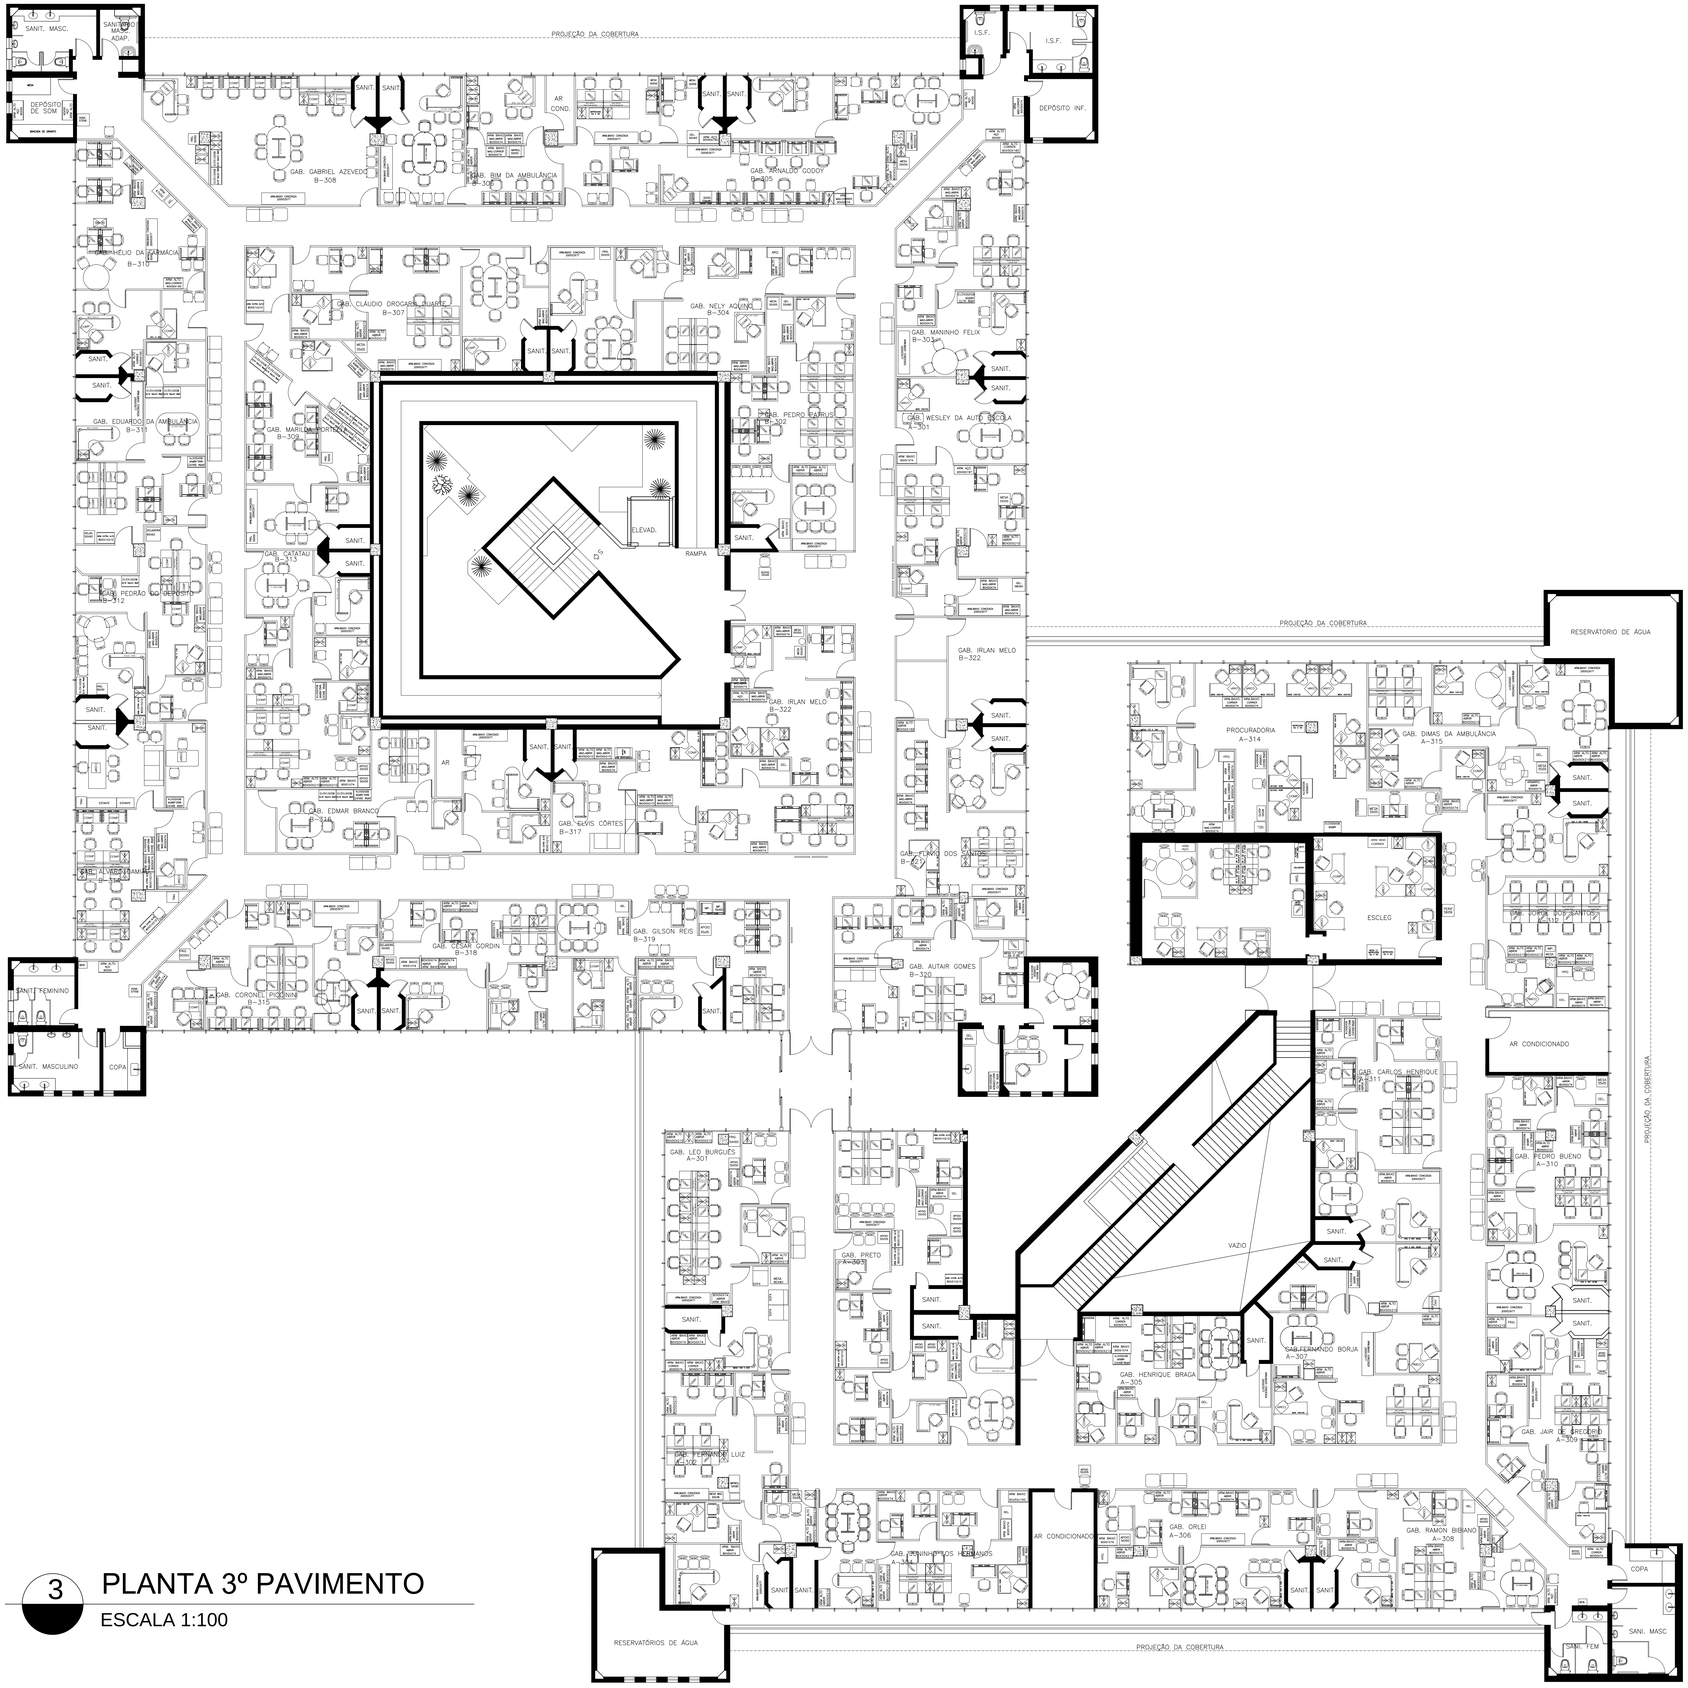

3 PLANTA 3º PAVIMENTO

ESCALA 1:100

REVISÃO:	DESCRIÇÃO:	DATA:	RESPONSÁVEL:
R00	EMISSÃO INICIAL	21/03/19	RAYANNE BARBOSA RODRIGO FERNANDES

CÂMARA MUNICIPAL DE BELO HORIZONTE

PROJETO ARQUITETÔNICO– AS BUILT

CONTEÚDO: PLANTA 3º PAVIMENTO

RESPONSÁVEL TÉCNICO	ESCALA	DATA	DESENHISTA	FOLHA
EVMARD BENTO JUNIOR	1:100	MARÇO/19	RAYANNE BARBOSA RODRIGO FERNANDES	03/03

FORMATO A0

CÂMARA - PROJETO ARQUITETÔNICO_3PAV_AS BUILT_.dwg


